

公用

登記年月日：昭和61年7月1日

これは図面に記録されている内容を証明した書面である。
(神戸地方支局明石支局管轄)
令和7年7月15日 神戸地方支局


登記官

地 番 ~~18-1~4~~
~~626-100-201~~

地 積 測 量 図 (24/45)

土地の所在 神戸市西区月が丘6丁目

1/2

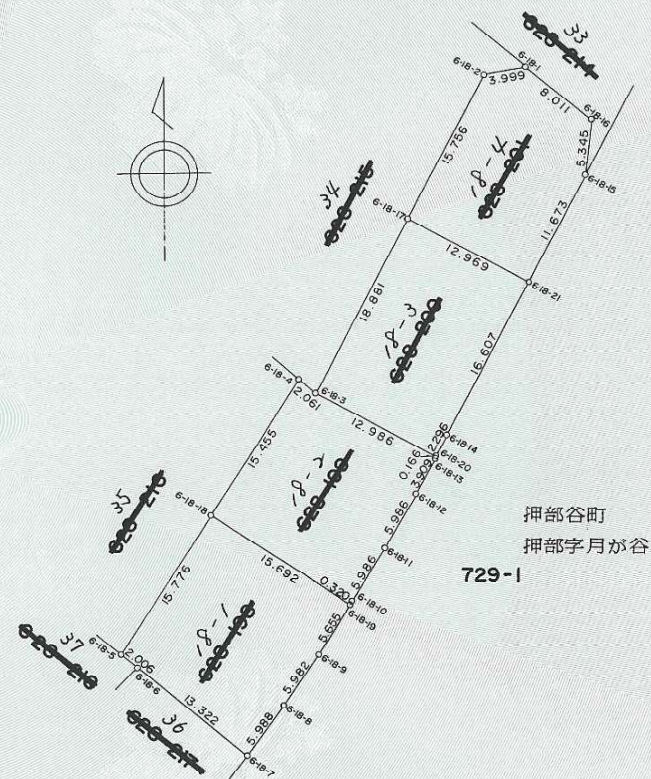

作 製 者

神戸市開発局管理課

神戸市事務職員 岡田 宗之 (昭和61年4月8日作製)

申 請 人

神戸市長 宮崎 辰雄

縮尺

1/500

418608

公用

登記年月日：昭和61年7月1日

これは図面に記録されている内容を証明した書面である。
(神戸地方支局明石支局管轄)
令和7年7月15日
神戸地方支局

登記官

地番	18-1 ~ 4 020-130-201	地積測量図	(25/45)
土地の所在	神戸市西区月が丘6丁目		

2/2

18-3

チハツン; ~~620-200~~

NO.	ヒヨウシキ	X	Y	ハチョウ
6-18-17		-137425.240	65949.499	18.881
6-18-3		-137441.898	65940.610	12.986
6-18-20		-137448.065	65952.038	2.296
6-18-14		-137446.043	65953.126	16.607
6-18-21		-137431.380	65960.923	12.969
	ハ ^ニ イメソキ		490.537237	
	メソキ		245.2686185	
			245.26 m ²	

18-1

チハツン; ~~620-190~~

NO.	ヒヨウシキ	X	Y	ハナチヨウ
6-18-18		-137453.599	65930.602	15.776
6-18-5		-137466.847	65922.037	2.006
6-18-6		-137468.138	65923.572	13.322
6-18-7		-137476.702	65933.776	5.988
6-18-8		-137471.851	65937.286	5.982
6-18-9		-137466.917	65940.668	5.655
6-18-19		-137462.172	65943.745	15.692
ハイメソキ		519.892351		
メソキ		259.9461755		
		259.94m ²		

18-4

チハツン; ~~620-201~~

NO.	ヒヨウシキ	X	Y	ハチヨウ
6-18-1	-137410.632	65960.853	3.999	
6-18-2	-137411.339	65956.917	15.756	
6-18-17	-137425.240	65949.499	12.969	
6-18-21	-137431.380	65960.923	11.673	
6-18-15	-137421.074	65966.404	5.345	
6-18-16	-137415.763	65967.005	8.011	
ハイメソキ		436.263373		
メソキ		218.1316865		
		218.13m ²		

18-2

チハツン; ~~620-190~~

NO.	ヒヨウシキ	X	Y	ハチョウ
6-18-3	-137441.898	65940.610	2.061	
6-18-4	-137440.620	65938.993	15.455	
6-18-18	-137453.599	65930.602	15.692	
6-18-19	-137462.172	65943.745	0.320	
6-18-10	-137461.904	65943.919	5.986	
6-18-11	-137456.803	65947.051	5.986	
6-18-12	-137451.637	65950.076	3.909	
6-18-13	-137448.211	65951.959	0.166	
6-18-20	-137448.065	65952.038	12.986	
ハイメソキ		486.487990		
メソキ		243.243995		
		243.24m ²		

作製者	神戸市開発局管理課 神戸市事務職員 岡田宗之 (印) (昭和 年 1 月 8 日作製)
-----	--

申請人	神戸市長 宮崎辰雄 (印)	縮尺	1/
-----	---------------	----	----

418609